
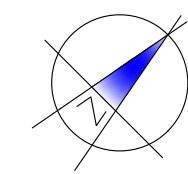


EINKAUFSZENTRUM WARENDORFERSTRASSE 4
3.OBERGESCHOSS

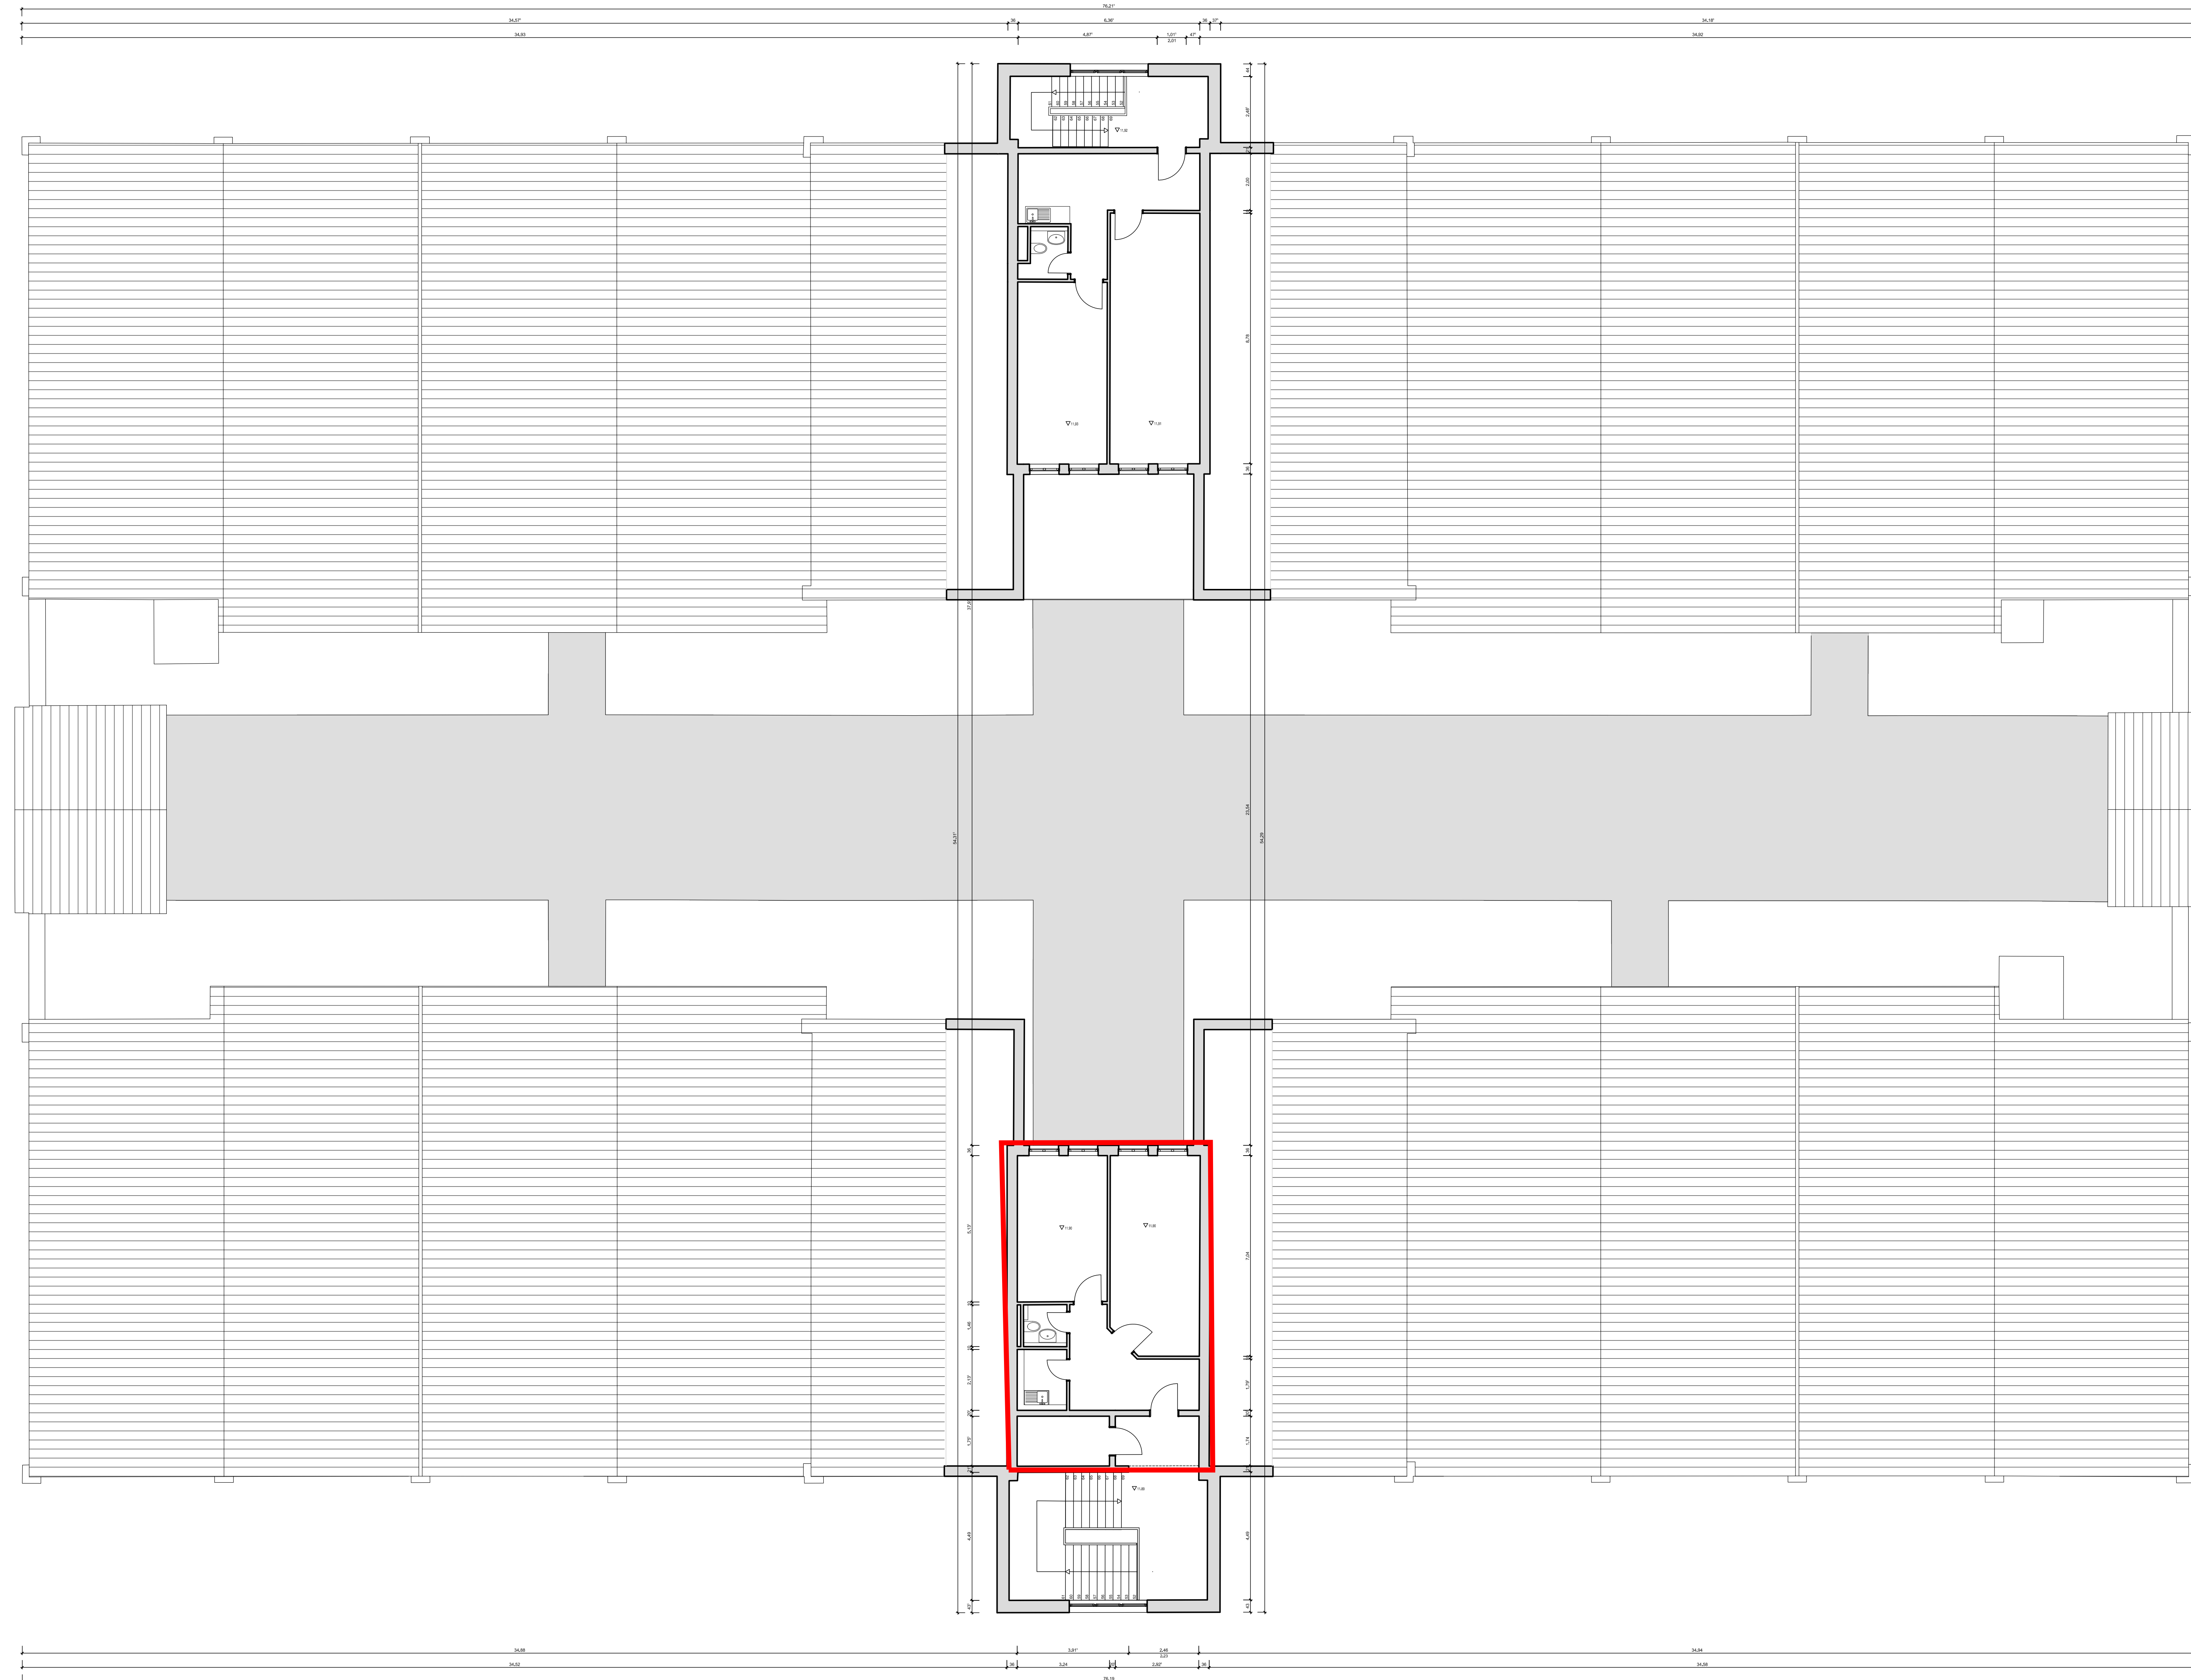

Höhenbezug LOKAL 0.00 im Eingangsbereich angenommen.
Sämtliche im Plan angegebenen Maße sind Fertigmaße.

Fenstermaßangaben: $\frac{\text{Lichte Weite}}{\text{Höhe}}$
Höhe: Rückwand bis Sturz, Innen gemessen

Alle Maße sind örtlich zu prüfen!

PROJEKT:	LS170014 EINKAUFSZENTRUM WARENDORFERSTRASSE 4 17192 WAREN		
AUFTRAGGEBER:	CONCEPT IMMOBILIEN PROJEKTENTWICKLUNGS GMBH GROßER BURSTAH 45 20457 HAMBURG		
LEISTUNG:	BESTANDSPLAN		
GRUNDRISS	3.OBERGESCHOSS		BLATT-NR.: B.4.0
BEARBEITER:	MASSTAB:	DATUM:	GEPRÜFT:
M.Dammann	1 : 100	06.04.2017	